



	1階	2階	3階	4階	5階	R階	計		
防火区画 1	533.20						533.20m ²	<	
防火区画 2	491.78	植栽					491.78m ²	<	
防火区画 3	10.84	26.86			26.86		118.28m ²	<	
防火区画 4	6.03	19.89	19.89	19.89			65.70m ²	<	
防火区画 5	8.60	27.81	27.81	27.81	27.81	25.82	145.66m ²	<	
防火区画 6	5.32	5.32	5.32	5.32	5.32		26.60m ²	<	
防火区画 7	10.04						10.04m ²	<	
防火区画 8	5.48						5.48m ²	<	
防火区画 9	6.20	2.28	1.14	1.14	1.14	1.90	13.80m ²	<	
防火区画 10	1.97	1.97					3.94m ²	<	1,500m ²
防火区画 11	5.61						5.61m ²	<	
防火区画 12							-	<	
防火区画 13							-	<	
防火区画 14		3.21					3.21m ²	<	
防火区画 15		350.91					350.91m ²	<	
防火区画 16			992.75				992.75m ²	<	
防火区画 17				992.75			992.75m ²	<	
防火区画 18					1019.07		1,019.07m ²	<	
防火区画 19						10.14	10.14m ²	<	

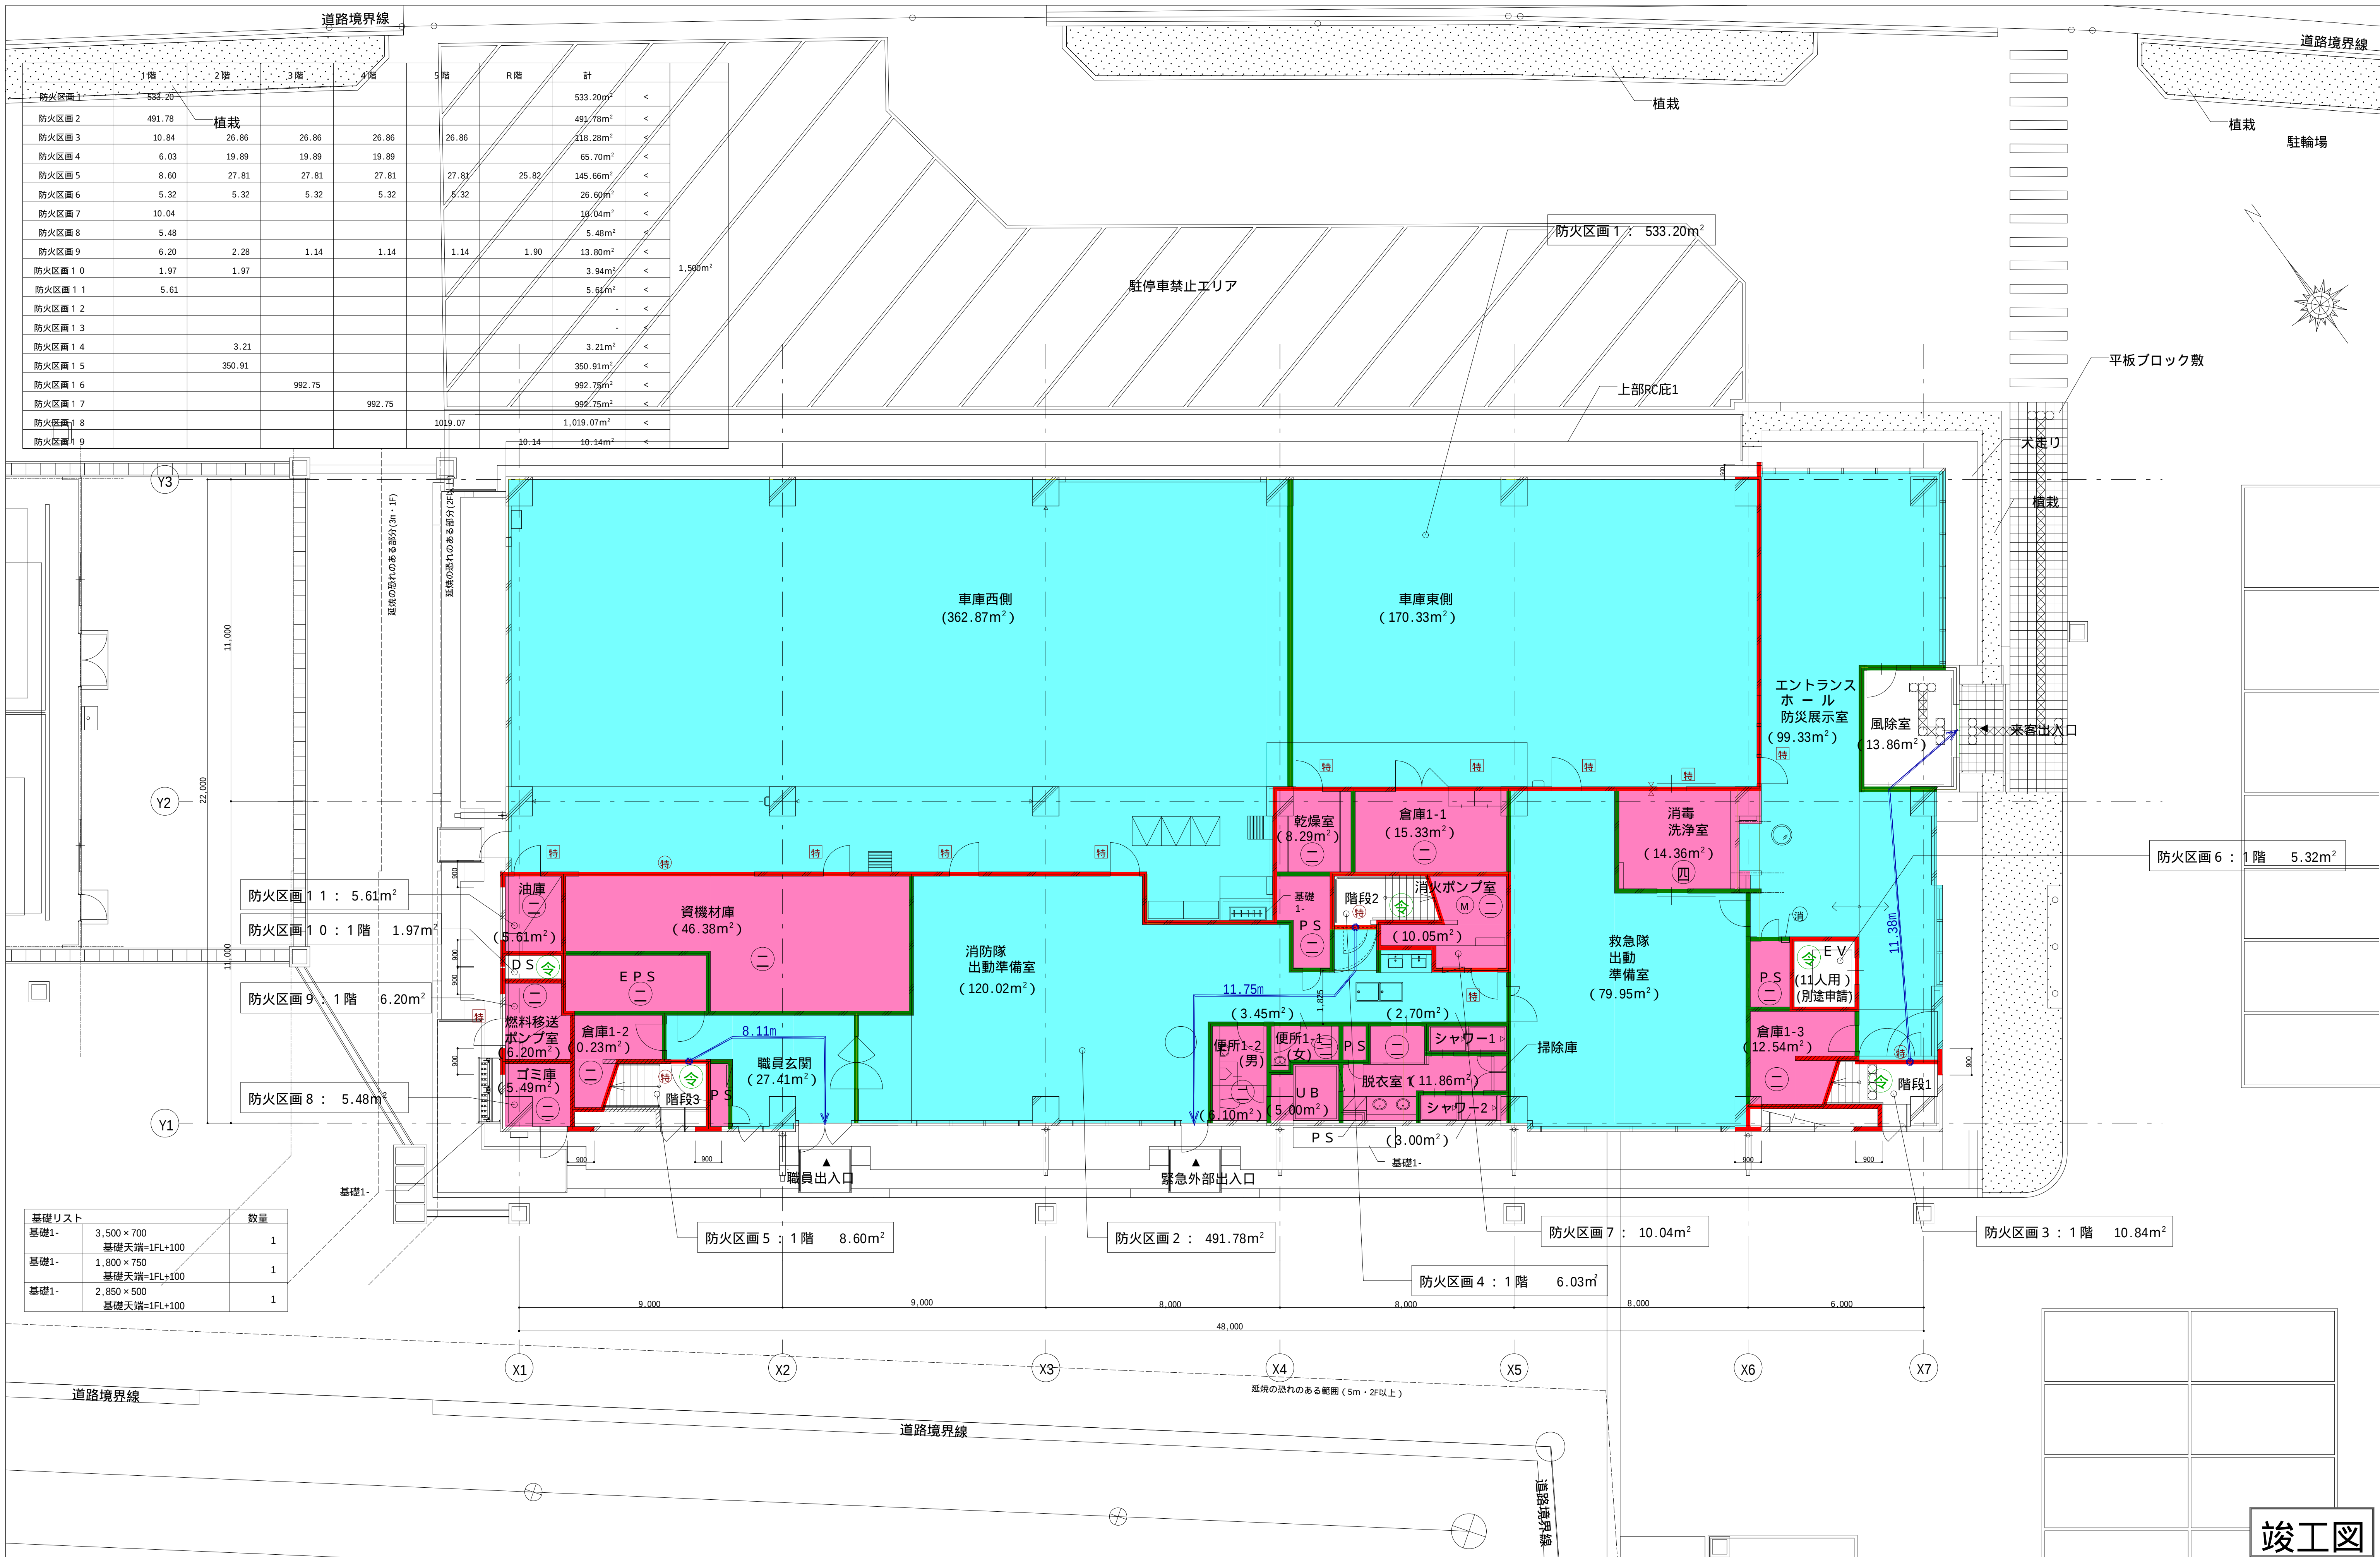

防火区画（兼防煙区画）	RC	水色	自然排煙	排煙免除・建令126の2-1-二,三,四	常時閉鎖式特定防火設備・常時閉鎖式防火設備：扉面積3㎡以下
防煙区画	ECP:ECP160	ピンク	H12告示1436号第4号二（一）防火区画	建築物の防火避難規定の解説2002 P72	PS・EPSは水平区画とする
防火上主要な間仕切り（天井裏界壁・114区画・W9）	軽量鉄骨壁（耐火間仕切り壁）	ピンク	H12告示1436号第4号二（二）防煙区画	代替進入口（W=750mm H=1200mm以上）	防煙区画上の扉は、常閉かつ不燃とする
防火設備（法2条9号の2口）（網入ガラス）	軽量鉄骨壁（上記以外）	ピンク	H12告示1436号第4号二（四）不燃区画	消火器90X	自閉式の親子扉は、順位調整器付とする
常時閉鎖式特定防火設備	下り壁（特記なき限り H=500）		ピンク色で記載なき室は（二）とする	避難距離（重複距離）	
随時閉鎖式特定防火設備（常開）					

工事名称	大崎広域消防本部・古川消防署建設工事		種別	A-908
図面名称	庁舎棟 1階平面図	図尺	A1 1/100 A3 1/200	通し番号

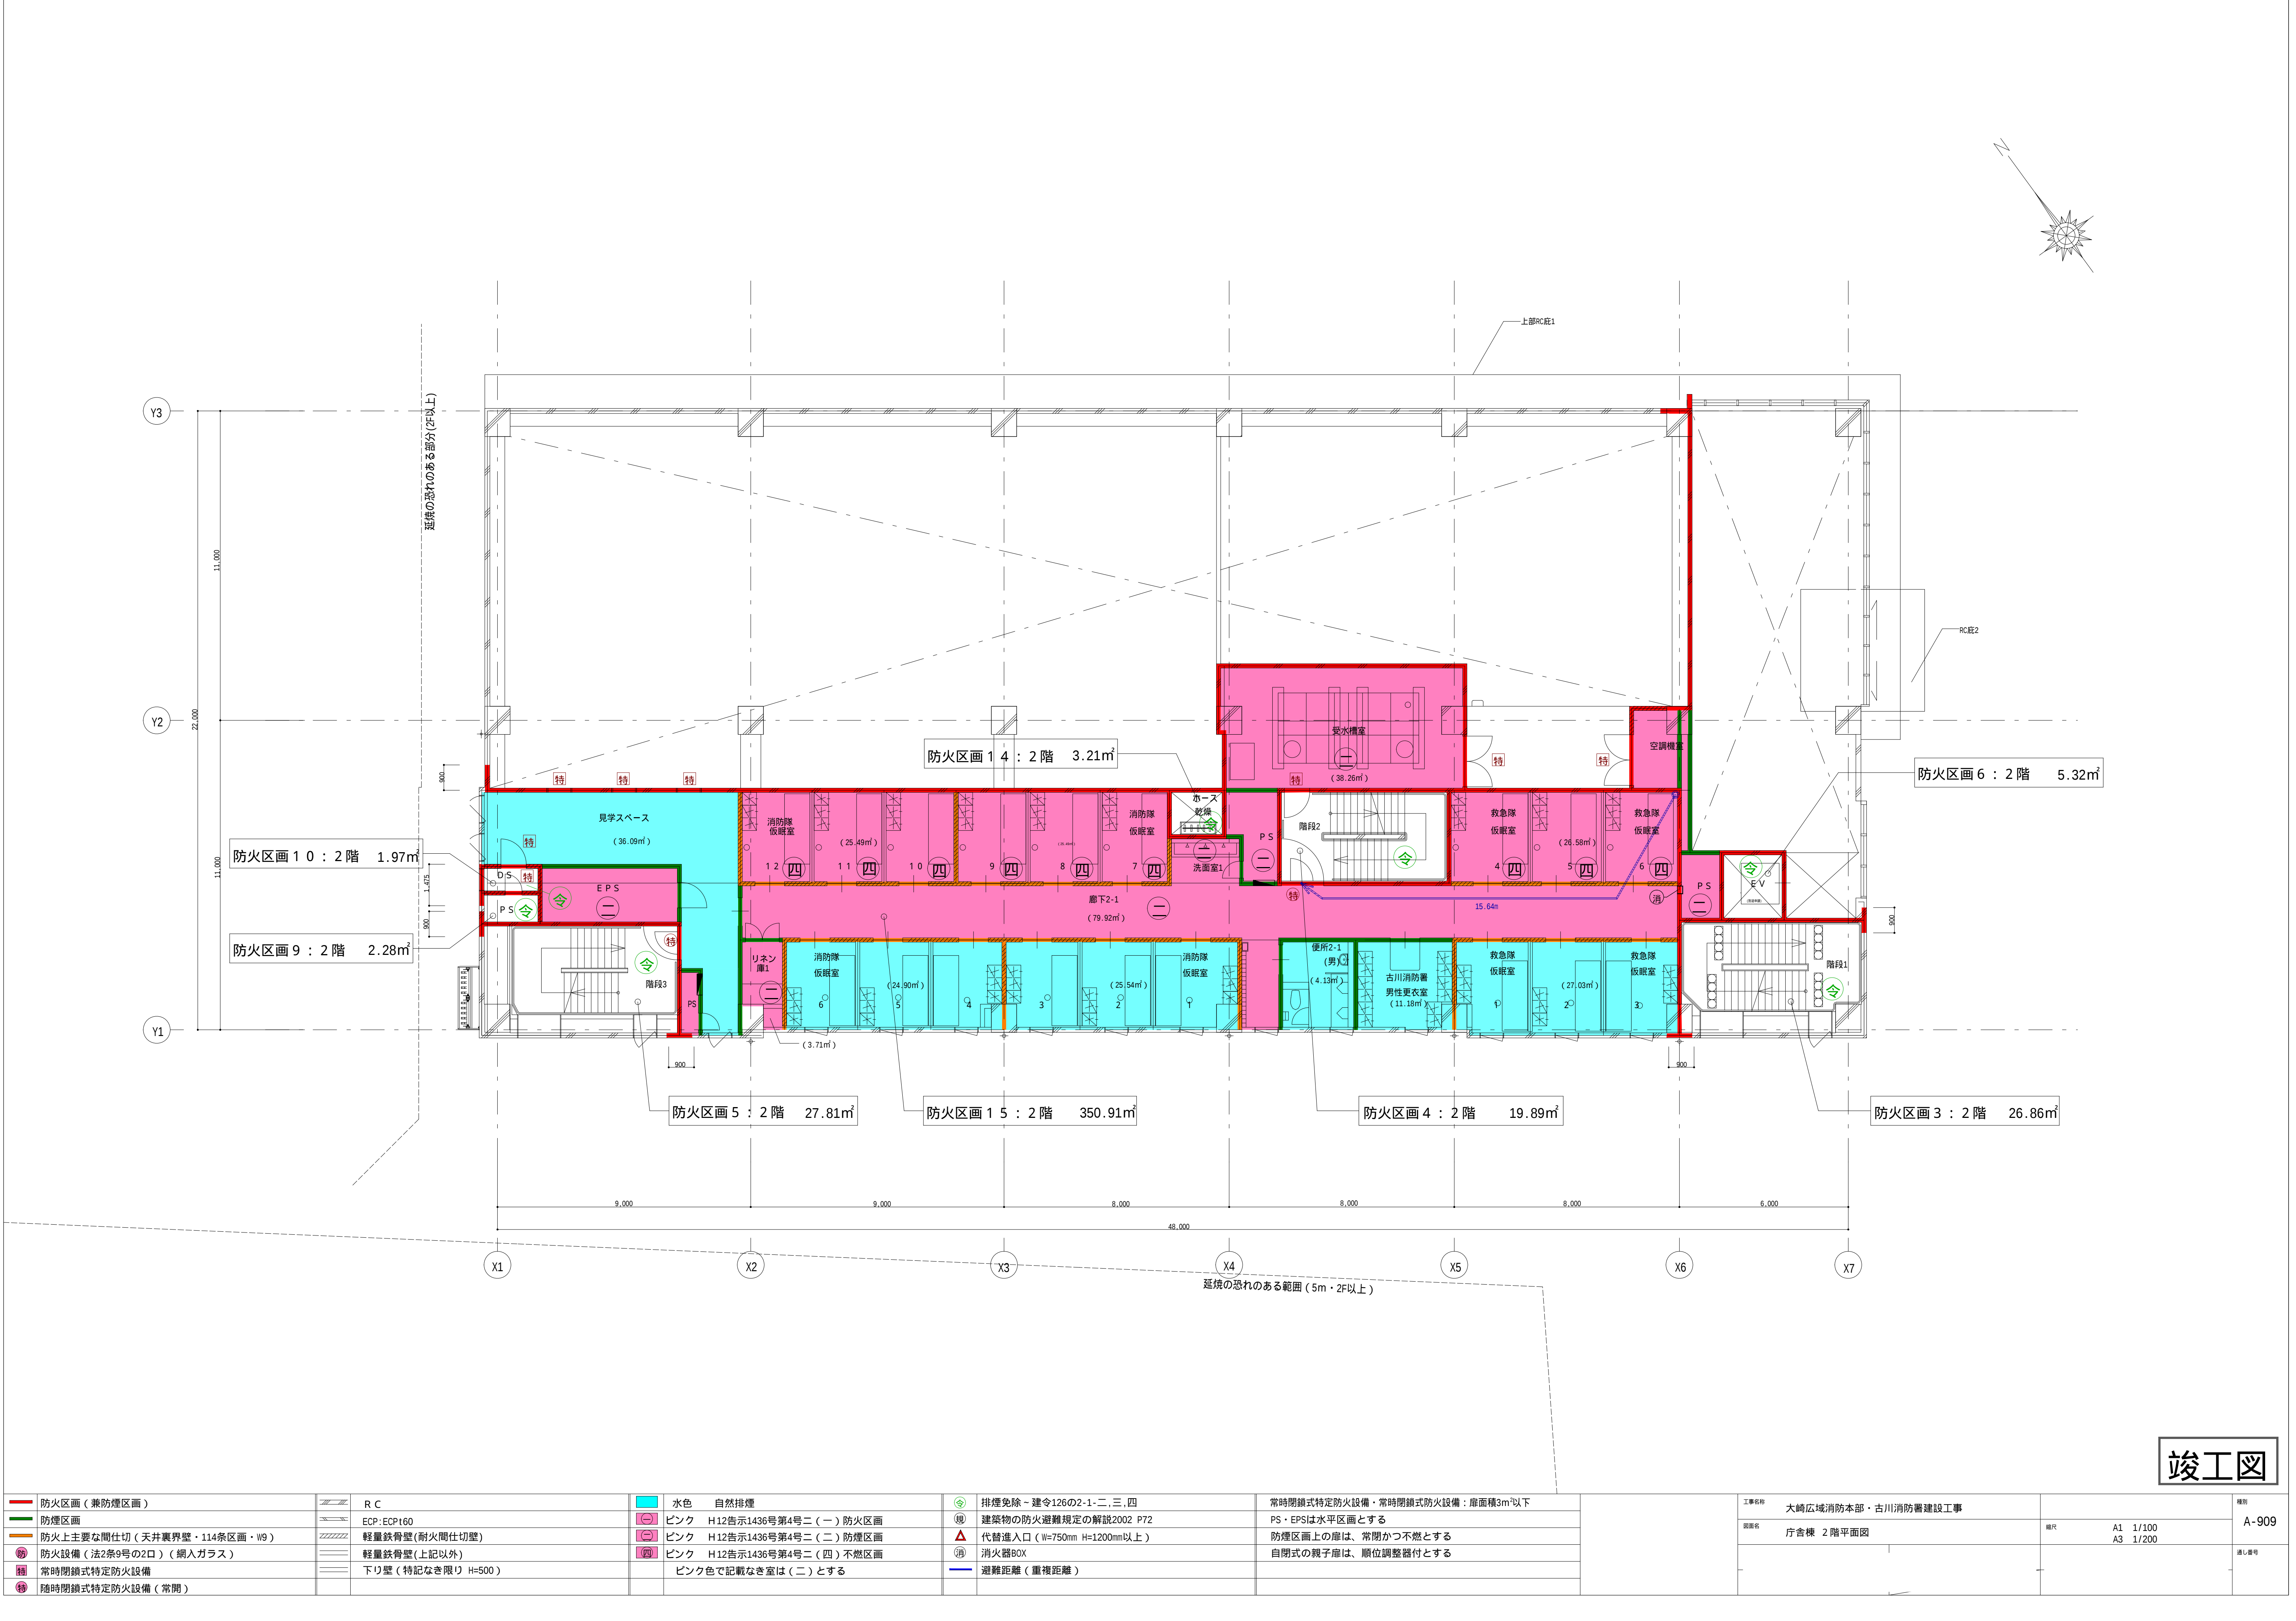


竣工図

防火区画（兼防煙区画） 防煙区画 防火上主要な間仕切（天井裏界壁・114条区画・W9） 防火設備（法2条9号の2口）（網入ガラス） 常時閉鎖式特定防火設備 随時閉鎖式特定防火設備（常開）	R C ECP: ECPt60 軽量鉄骨壁(耐火間仕切壁) 軽量鉄骨壁(上記以外) 下り壁（特記なき限り H=500）	水色 自然排煙 ピンク H12告示1436号第4号ニ（一）防火区画 ピンク H12告示1436号第4号ニ（二）防煙区画 ピンク H12告示1436号第4号ニ（四）不燃区画 ピンク色で記載なき室は（二）とする	排煙免除～建令126の2-1-二,三,四 建築物の防火避難規定の解説2002 P72 代替出入口（W=750mm H=1200mm以上） 消火器BOX 避難距離（重複距離）	常時閉鎖式特定防火設備・常時閉鎖式防火設備：床面積3㎡以下 PS・EPSは水平区画とする 防煙区画上の庫は、常開かつ不燃とする 自閉式の親子庫は、順位調整器付とする	工事名称 大崎広域消防本部・古川消防署建設工事 図面名 庁舎棟 2階平面図 縮尺 A1 1/100 A3 1/200	種別 A-909 通し番号
---	---	--	--	--	---	-------------------------------------




防火区画（兼防煙区画）		R C		水色 自然排煙		排煙免除～建令126の2-1-二、三、四		常時閉鎖式特定防火設備・常時閉鎖式防火設備：庫面積3㎡以下		工事名称 大崎広域消防本部・古川消防署建設工事		種別	
防煙区画		ECP: ECPt60		ピンク H12告示1436号第4号ニ（一）防火区画		建築物の防火避難規定の解説2002 P72		PS・EPSは水平区画とする		図面名 庁舎棟 3階平面図		A1 1/100	
防火上主要な間仕切（天井裏界壁・114条区画・W9）		軽量鉄骨壁（耐火間仕切壁）		ピンク H12告示1436号第4号ニ（二）防煙区画		代替出入口（W=750mm H=1200mm以上）		防煙区画上の庫は、常閉かつ不燃とする		縮尺 A3 1/200		A-910	
防火設備（法2条9号の2口）（網入ガラス）		軽量鉄骨壁（上記以外）		四角形ピンク H12告示1436号第4号ニ（四）不燃区画		消火器BOX		自閉式の親子庫は、順位調整器付とする				通し番号	
常時閉鎖式特定防火設備		下り壁（特記なき限り H=500）		ピンク色で記載なき室は（二）とする		避難距離（重複距離）							
随時閉鎖式特定防火設備（常閉）													

竣工図

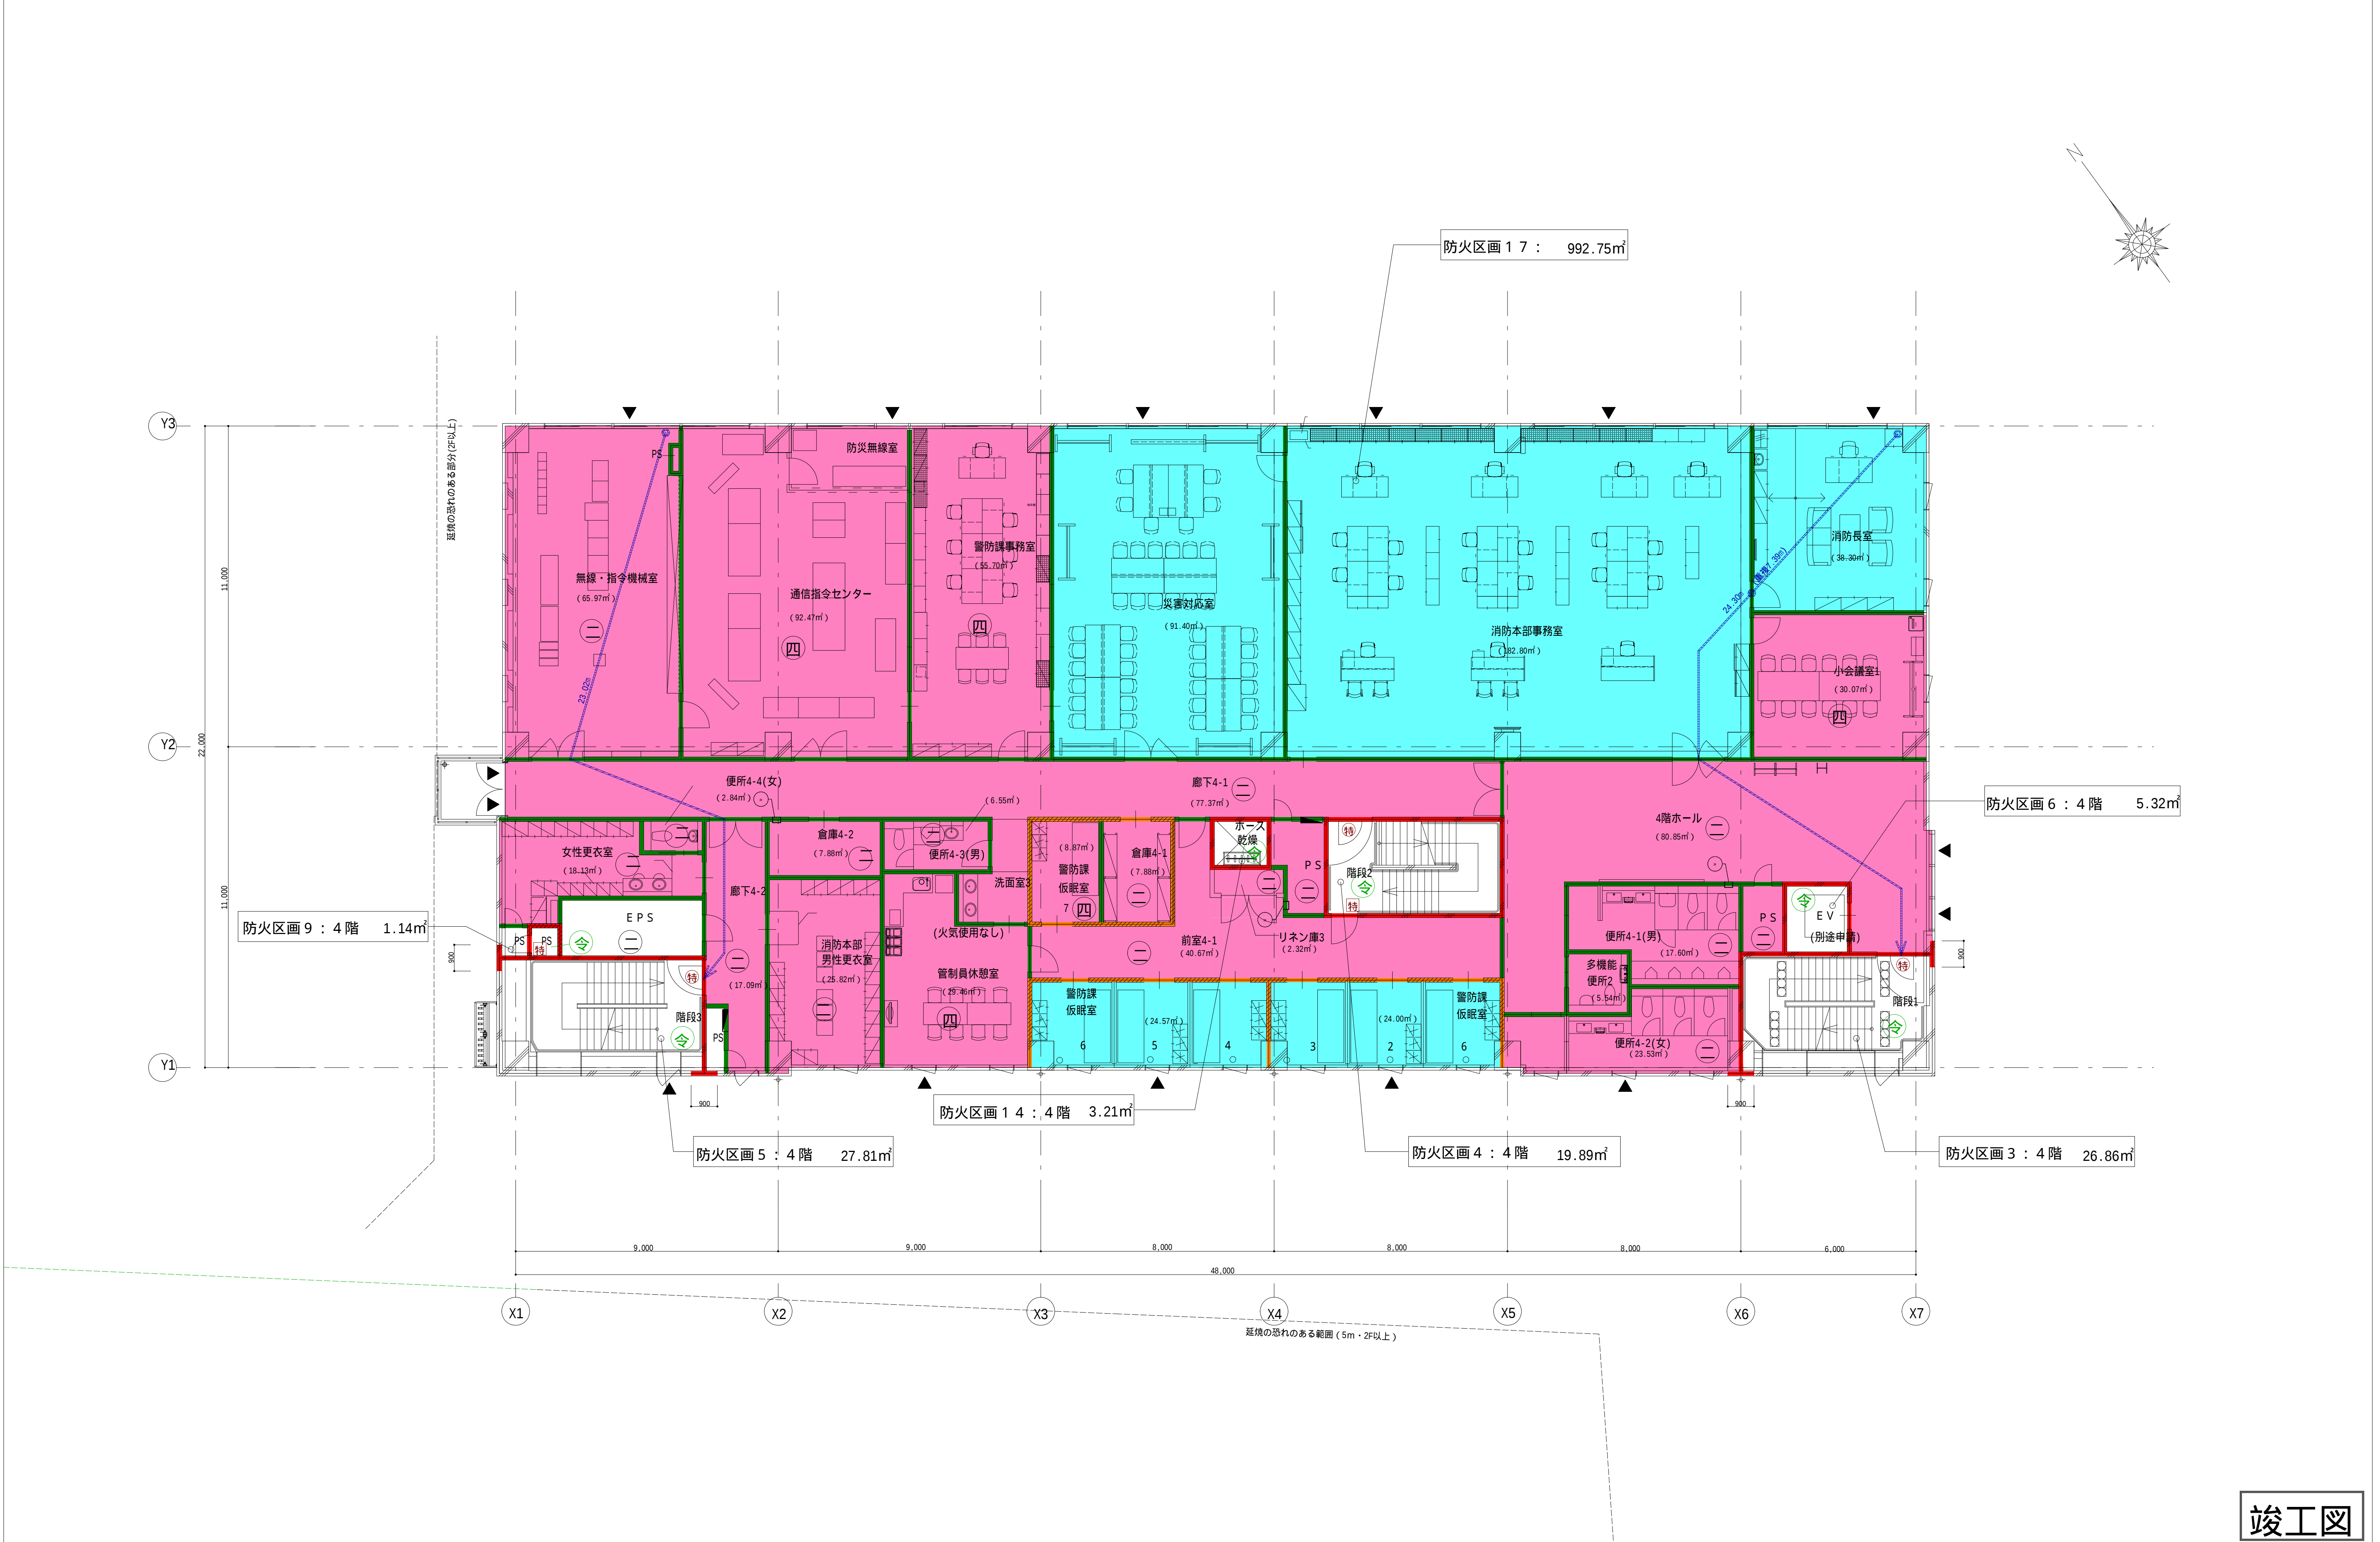


竣工図

防火区画 (兼防煙区画) 防煙区画 防火上主要な間仕切 (天井裏界壁・114条区画・W9) 防火設備 (法2条9号の2口) (網入ガラス) 常時閉鎖式特定防火設備 随時閉鎖式特定防火設備 (常開)	R C ECP: ECPt60 軽量鉄骨壁 (耐火間仕切壁) 軽量鉄骨壁 (上記以外) 下り壁 (特記なき限り H=500)	水色 自然排煙 ピンク H12告示1436号第4号ニ (一) 防火区画 ピンク H12告示1436号第4号ニ (二) 防煙区画 ピンク H12告示1436号第4号ニ (四) 不燃区画 ピンク色で記載なき室は (二) とする	排煙免除 ~ 建令126の2-1-二, 三, 四 建築物の防火避難規定の解説2002 P72 代替進入口 (W=750mm H=1200mm以上) 消火器BOX 避難距離 (重複距離)	常時閉鎖式特定防火設備・常時閉鎖式防火設備: 庫面積3㎡以下 PS・EPSは水平区画とする 防煙区画上の庫は、常開かつ不燃とする 自閉式の親子庫は、順位調整器付とする	工事名称 大崎広域消防本部・古川消防署建設工事 図面名 庁舎棟 4階平面図 縮尺 A1 1/100 A3 1/200	種別 A-911 通し番号
--	---	--	---	---	---	-------------------------------------

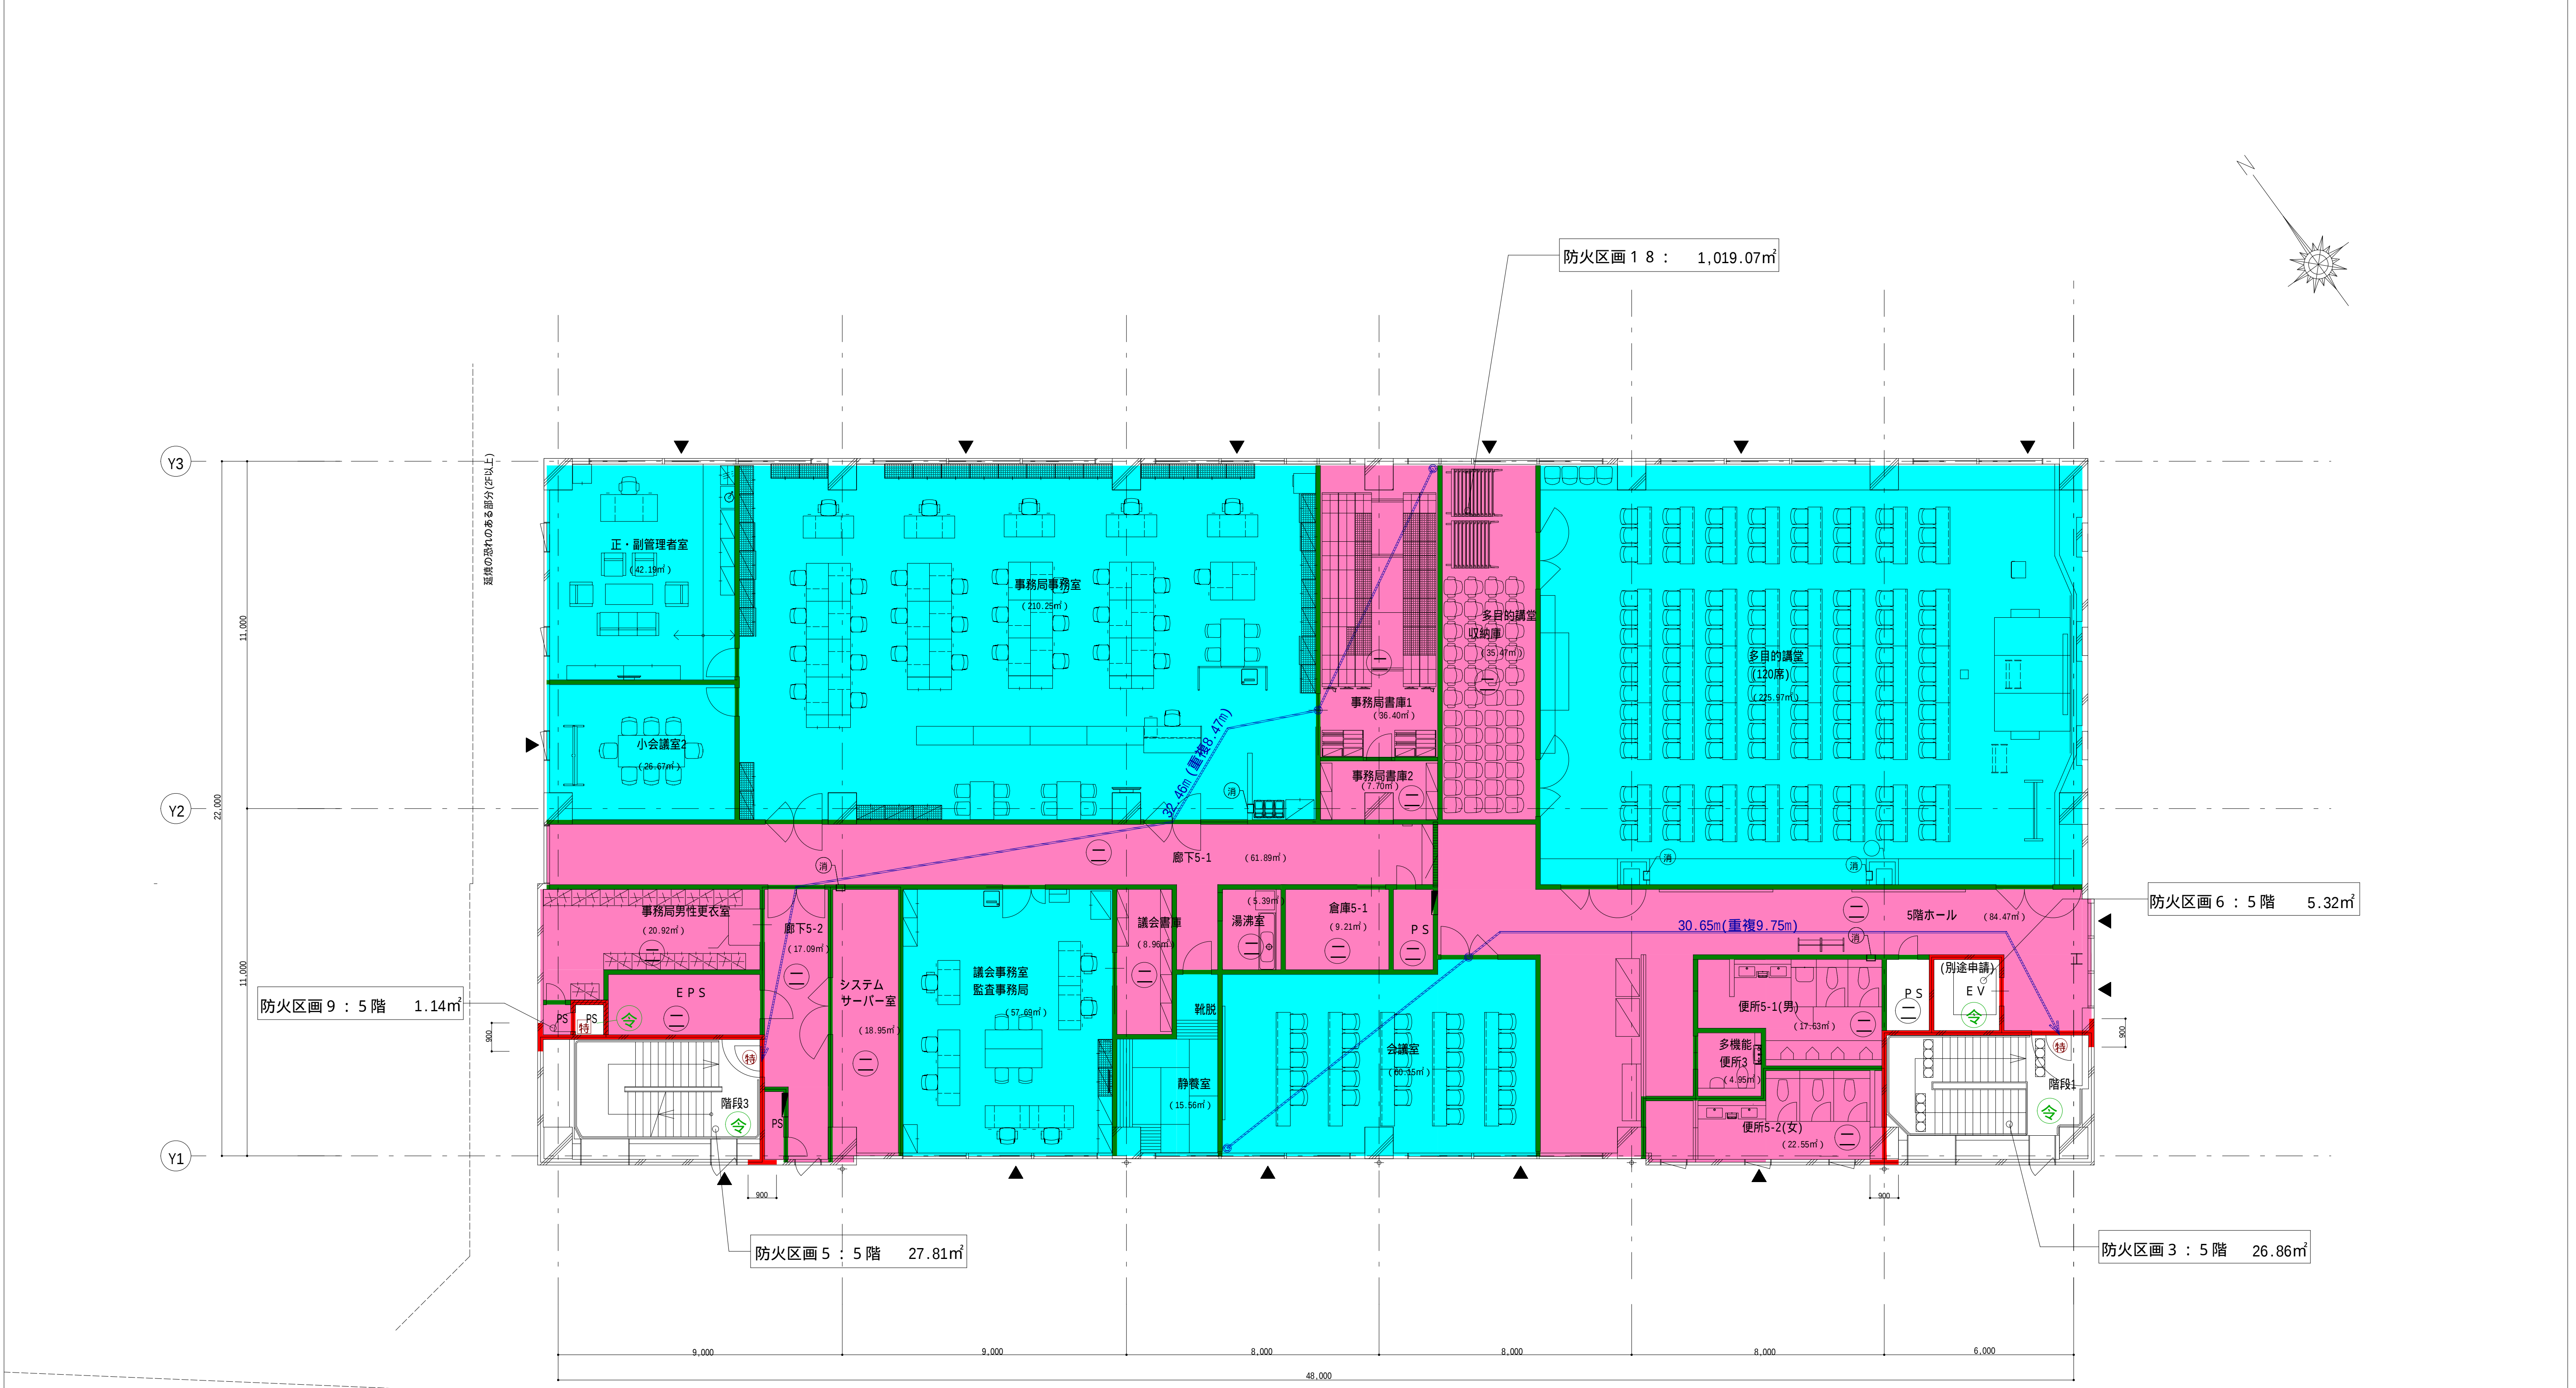

竣工図

防火区画（兼防煙区画） 防煙区画 防火上主要な間仕切（天井裏界壁・114条区画・W9） 防火設備（法2条9号の2口）（網入ガラス） 常時閉鎖式特定防火設備 随時閉鎖式特定防火設備（常閉）	R C ECP: ECPt60 軽量鉄骨壁（耐火間仕切壁） 軽量鉄骨壁（上記以外） 下り壁（特記なき限り H=500）	水色 自然排煙 ピンク H12告示1436号第4号ニ（一）防火区画 ピンク H12告示1436号第4号ニ（二）防煙区画 ピンク H12告示1436号第4号ニ（四）不燃区画 ピンク色で記載なき室は（二）とする	排煙免除～建令126の2-1-ニ、三、四 建築物の防火避難規定の解説2002 P72 代替進入口（W=750mm H=1200mm以上） 消火器BOX 避難距離（重複距離）	常時閉鎖式特定防火設備・常時閉鎖式防火設備：庫面積3㎡以下 PS・EPSは水平区画とする 防煙区画上の庫は、常閉かつ不燃とする 自閉式の親子庫は、順位調整器付とする	工事名称 大崎広域消防本部・古川消防署建設工事 図面名 庁舎棟 5階平面図 縮尺 A1 1/100 A3 1/200 種別 A-912 通し番号
---	--	--	---	--	---

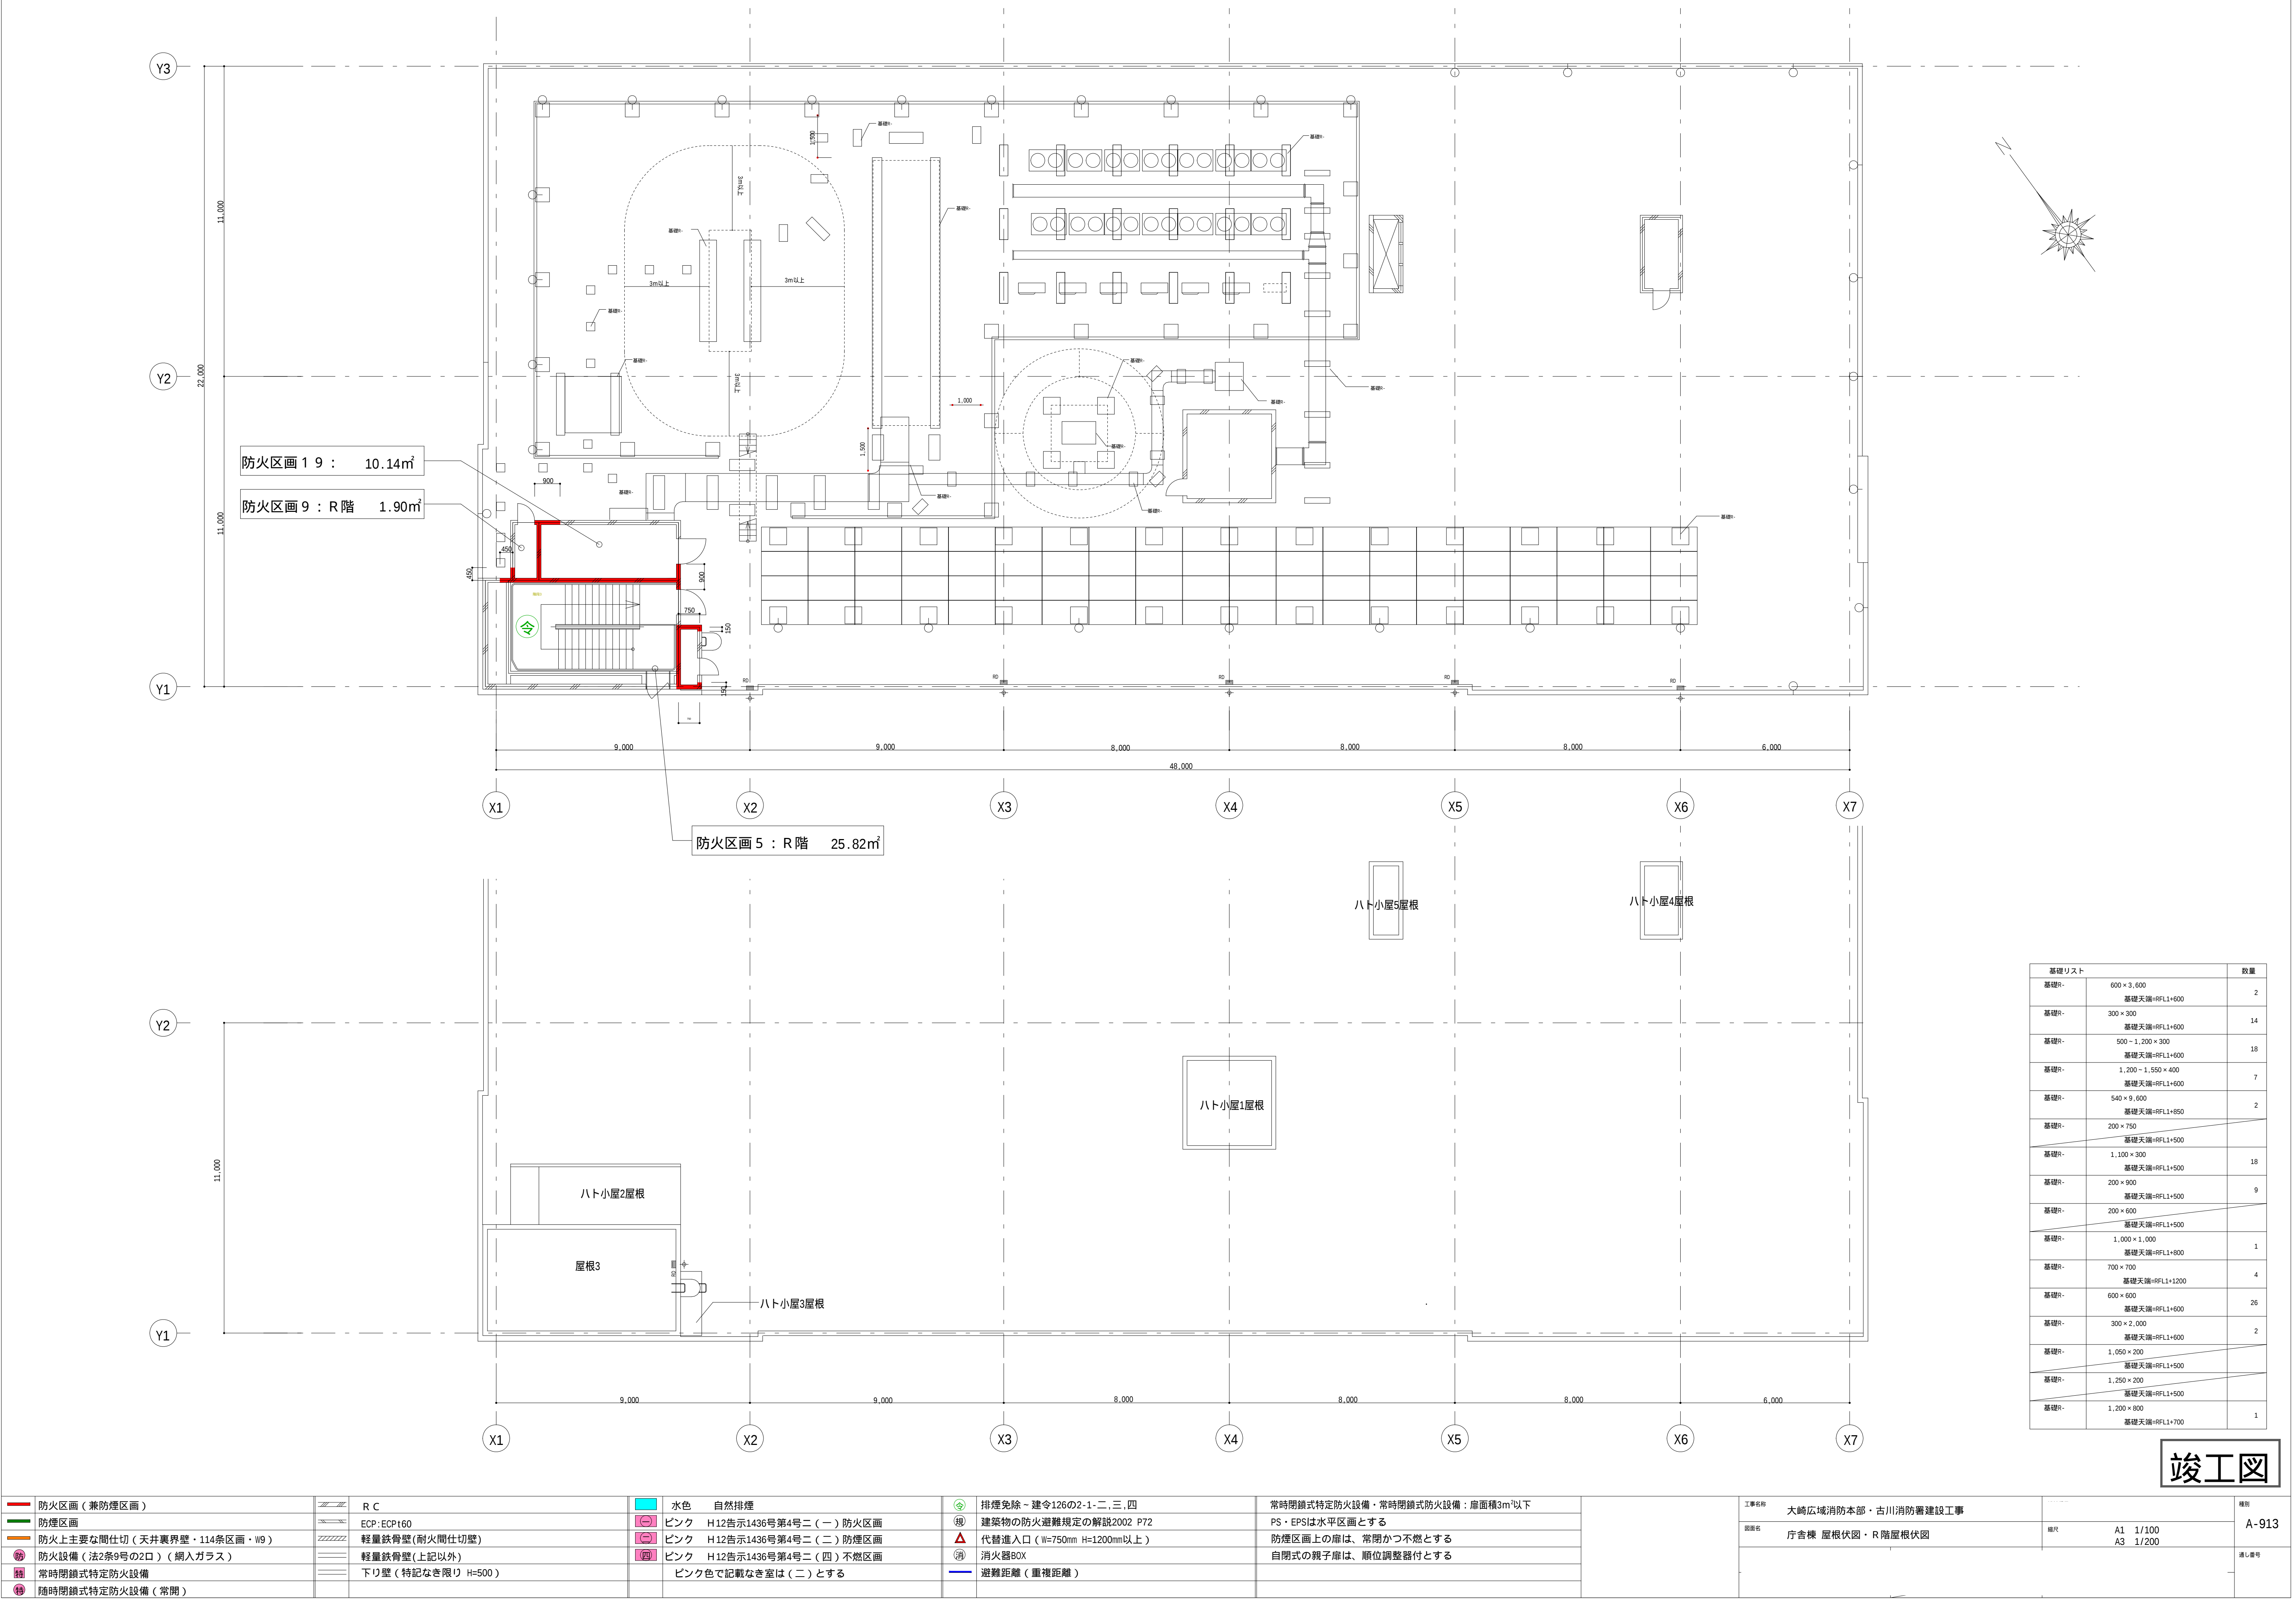

基礎リスト		数量
基礎R	600 × 3,600 基礎天端=RFL1+600	2
基礎R	300 × 300 基礎天端=RFL1+600	14
基礎R	500 × 1,200 × 300 基礎天端=RFL1+600	18
基礎R	1,200 × 1,550 × 400 基礎天端=RFL1+600	7
基礎R	540 × 9,600 基礎天端=RFL1+850	2
基礎R	200 × 750 基礎天端=RFL1+500	18
基礎R	1,100 × 300 基礎天端=RFL1+500	
基礎R	200 × 900 基礎天端=RFL1+500	9
基礎R	200 × 600 基礎天端=RFL1+500	1
基礎R	1,000 × 1,000 基礎天端=RFL1+800	
基礎R	700 × 700 基礎天端=RFL1+1200	4
基礎R	600 × 600 基礎天端=RFL1+600	26
基礎R	300 × 2,000 基礎天端=RFL1+600	2
基礎R	1,050 × 200 基礎天端=RFL1+500	
基礎R	1,250 × 200 基礎天端=RFL1+500	
基礎R	1,200 × 800 基礎天端=RFL1+700	1

竣工図

防火区画（兼防煙区画）	RC	水色 自然排煙	排煙免除～建令126の2-1-二、三、四	常時閉鎖式特定防火設備・常時閉鎖式防火設備：庫面積3㎡以下	工事名称 大崎広域消防本部・古川消防署建設工事	図面名 庁舎棟 屋根伏図・R階屋根伏図	縮尺 A1 1/100 A3 1/200	種別 A-913
防煙区画	ECP・ECPt60	ピンク H12告示1436号第4号ニ（一）防火区画	建築物の防火避難規定の解説2002 P72	PS・EPSは水平区画とする				
防火上主要な間仕切（天井裏界壁・114条区画・W9）	軽量鉄骨壁（耐火間仕切壁）	ピンク H12告示1436号第4号ニ（二）防煙区画	代替進入口（W=750mm H=1200mm以上）	防煙区画上の庫は、常閉かつ不燃とする				
防火設備（法2条9号の2口）（網入ガラス）	軽量鉄骨壁（上記以外）	四色（四）ピンク H12告示1436号第4号ニ（四）不燃区画	消火器BOX	自閉式の親子庫は、順位調整器付とする				
常時閉鎖式特定防火設備	下り壁（特記なき限り H=500）	ピンク色で記載なき室は（二）とする	避難距離（重複距離）		通し番号			
随時閉鎖式特定防火設備（常閉）								